


Niederlassung Kiel
 Hegerade 13
 24248 Mönkeberg
 ☎ 0431-57081065
 ☎ 0431-56038352
 🌐 www.nrt-hh.de
 ✉ Info@nrt-kiel.de



▲ Fließrichtung
 100\200 Nennweitenwechsel
 † Materialwechsel
 ✦ Abzweig oben
 ■ Sehr gering
 ■ Mittel
 ■ Sehr stark
 — Schmutzwasser
1:400

S = Schacht
 AP = Anschlusspunkt
 NN = Nicht bekannt
 GA = Gebäudeanschluss
 RR = Regenfallrohr
 SE = Straßenablauf
 EG = Entwässerungsgegenstand
 BA = Bodenablauf
 DR = Drainage Anfang
 RV = Rohrende verschlossen
 ER = Entwässerungsrinne
 AV = Versickerungs-/Regenwassernutzungsanlage
 ZG = Zulauf Gerinne
 GP = Gerinnepunkt
 A1/A2 = Beginn/ Ende Streckenfeststellung
 RFL = Reinigungsöffnung
 L = Leitung
 H = Haltung
 Oben = Punkt Oben
 Unten = Punkt Unten

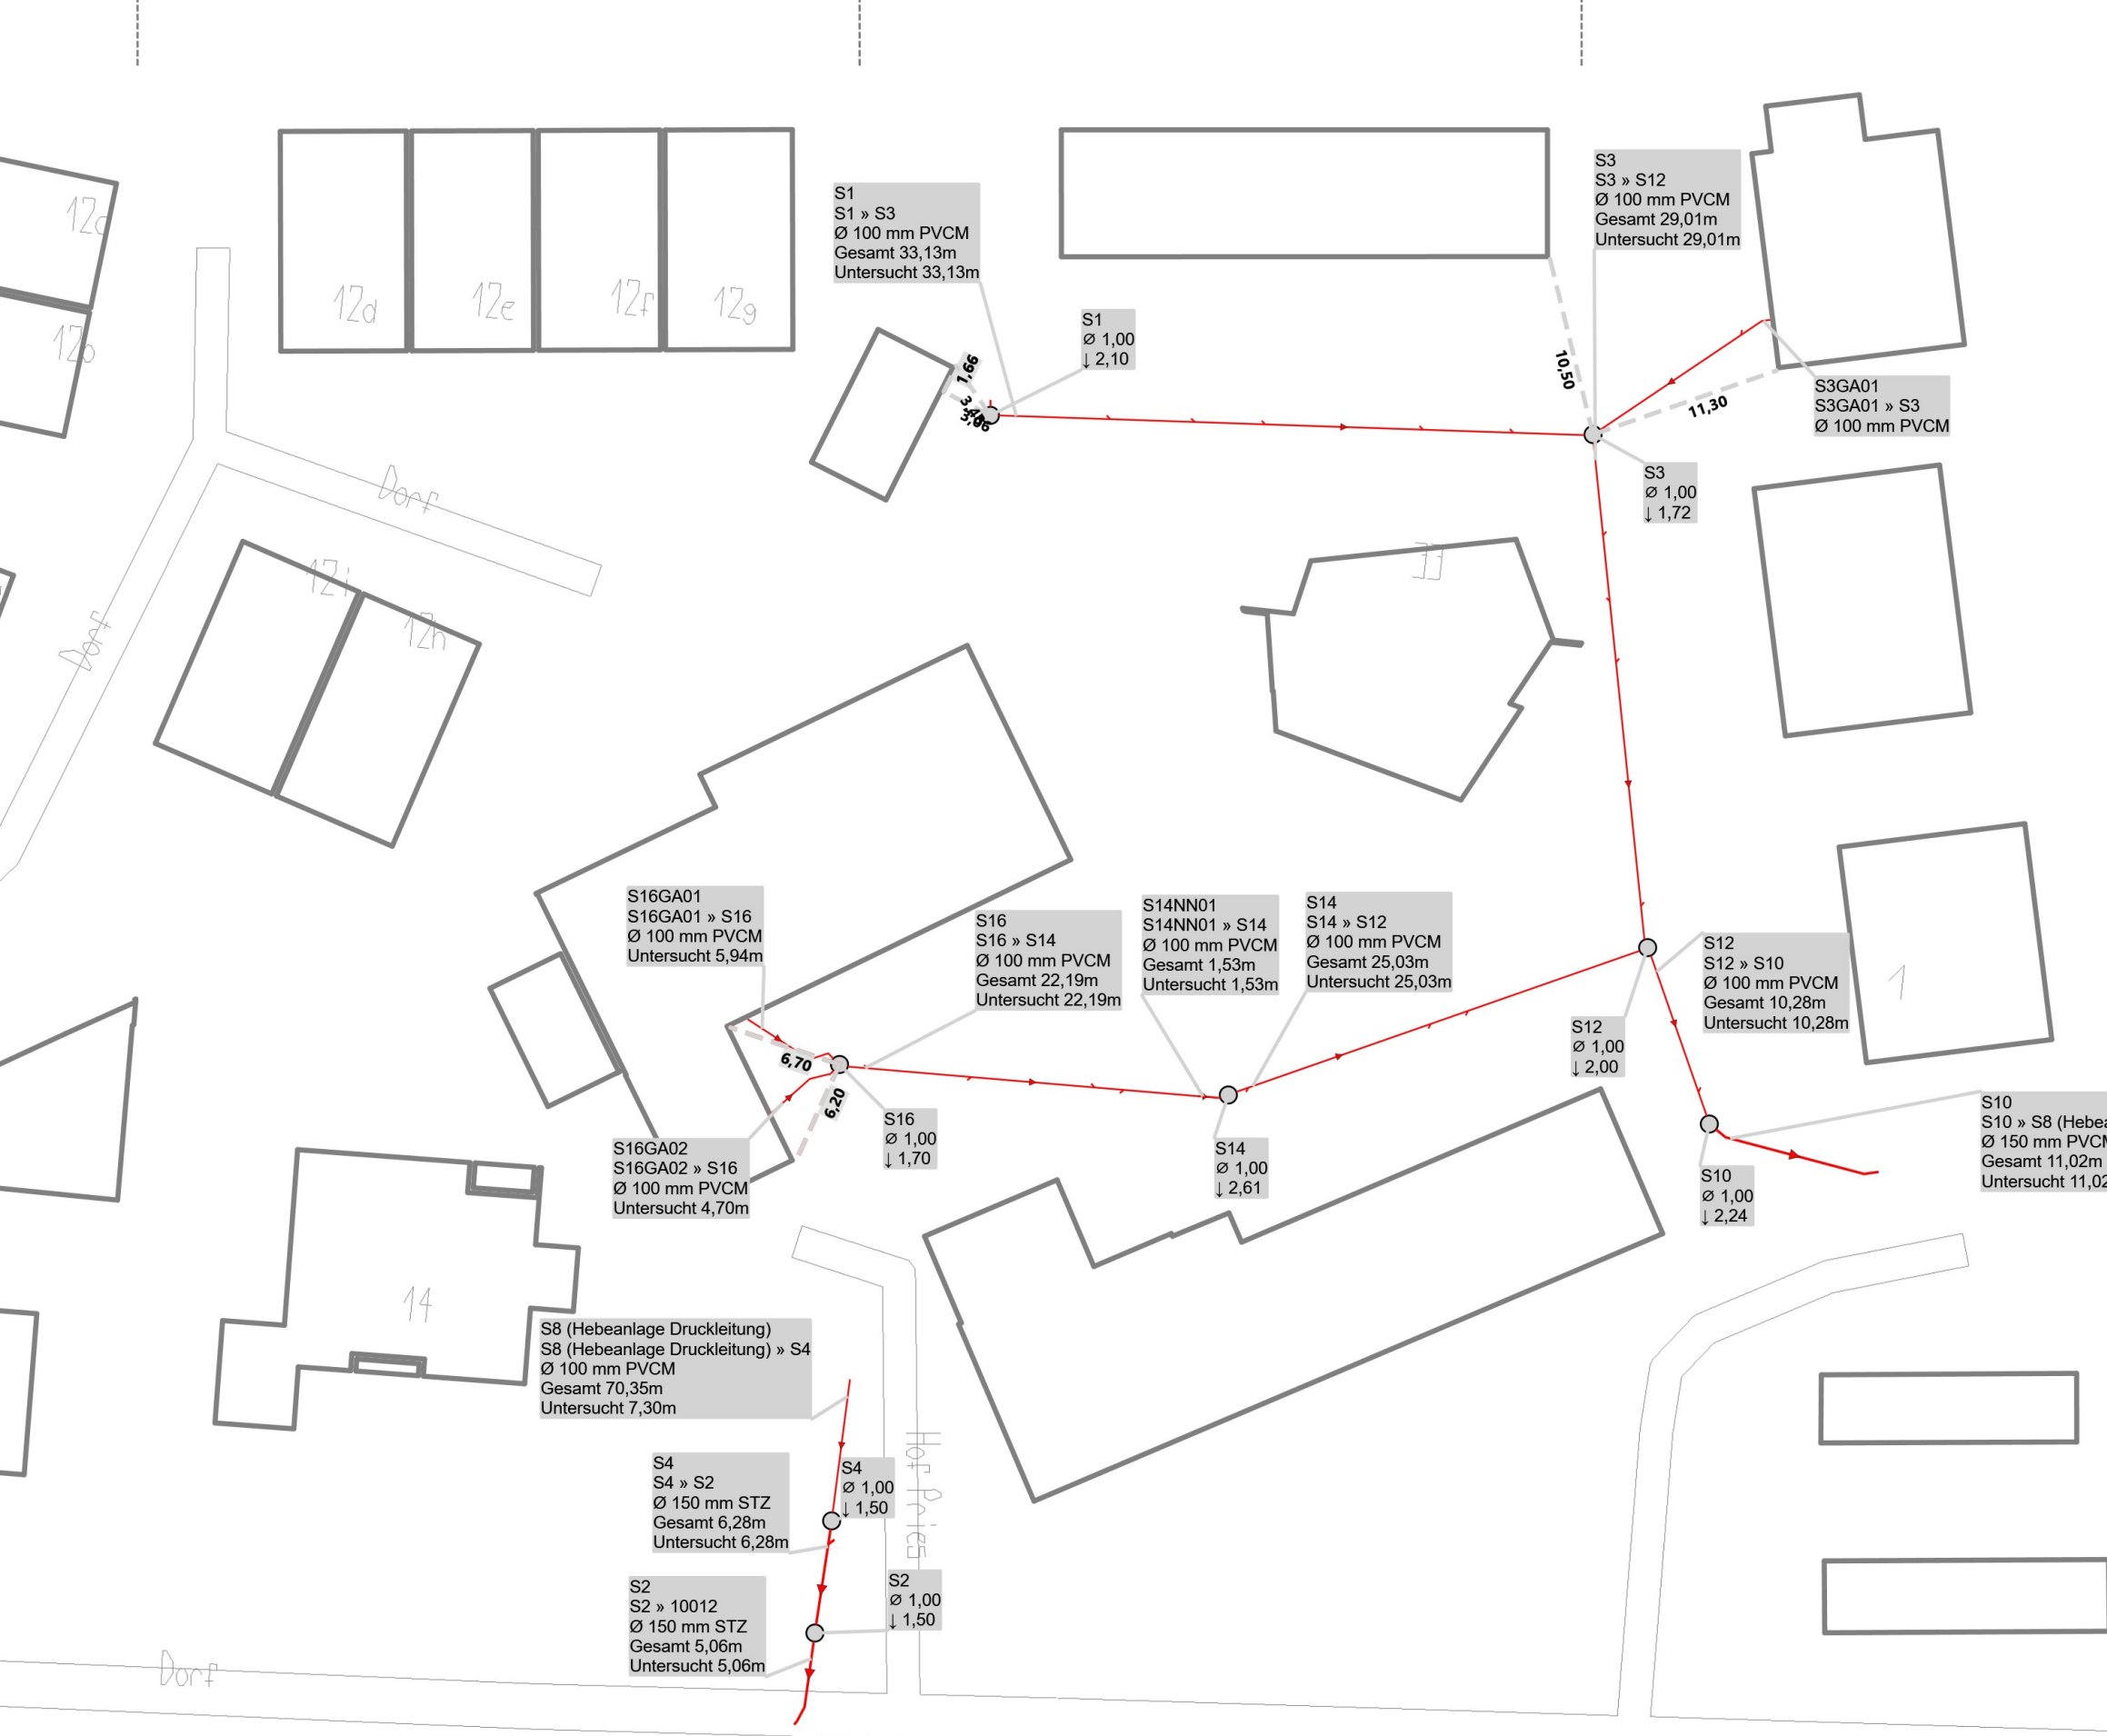

can3D Software by Kummert <small>Version 2018.4.33</small>	Alle Messwerte ohne Gewähr.
Straßenname	Hof Pries
Ortsteilname	24159 Kiel-Pries
Auftraggeber	WEG Hof Pries
Auftragsdatum	24.11.2021